


STRALCIO PIANTA – INTERVENTO SU PORTICO DI COLLEGAMENTO SCUOLA/PALESTRA
Scala 1:50

PARTICOLARE REALIZZAZIONE GIUNTO SISMICO
Scala 1:50

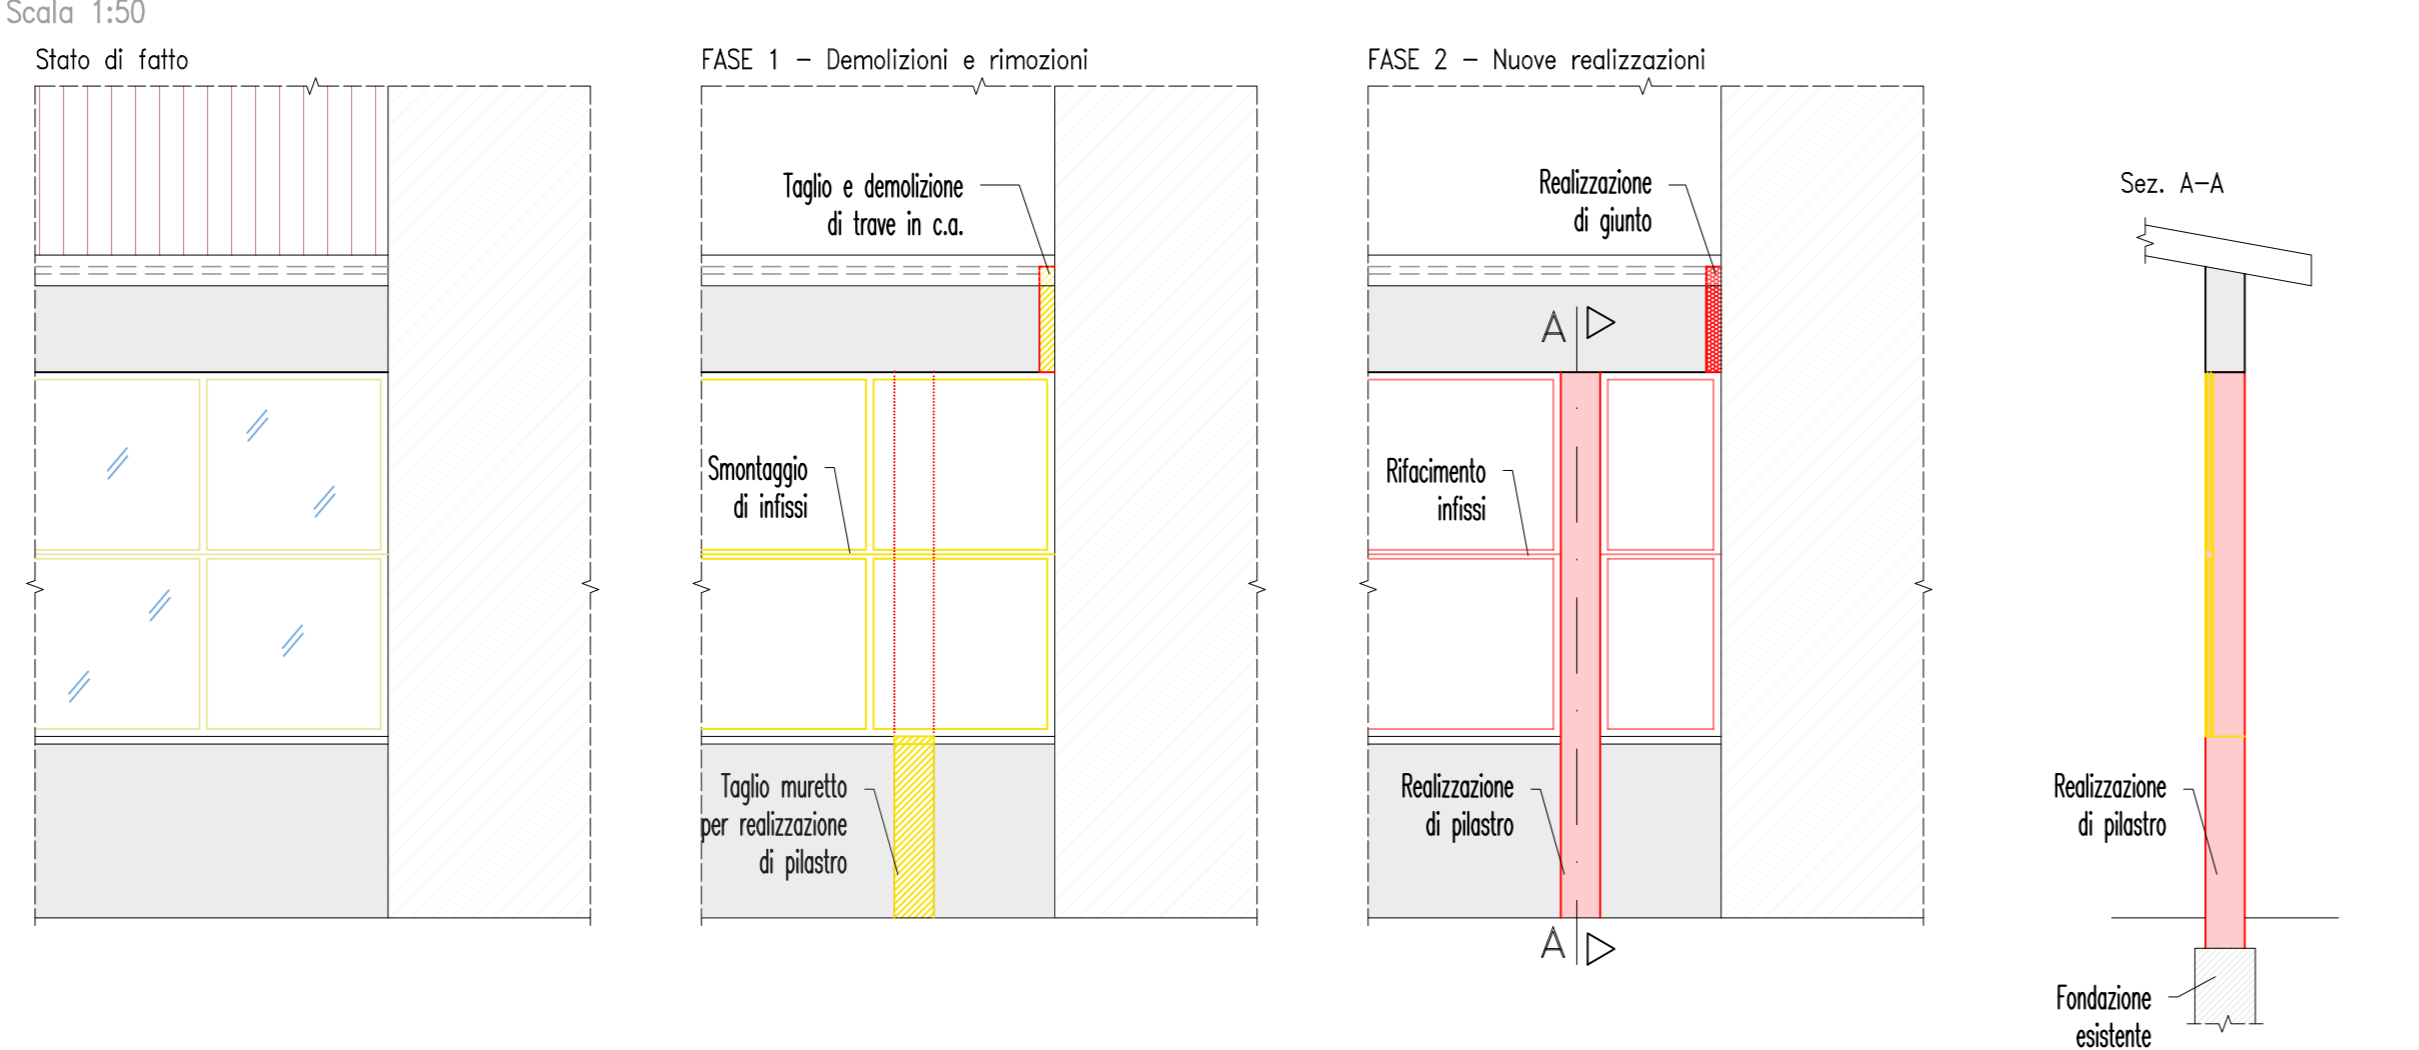

COMUNE DI TOANO
Corso Trieste, 65 - 42010 Toano (RE)
Tel. +39 0522 805110 Fax +39 0522 805542
PEC: comune.toano@legalmail.it C. F. e P. IVA 00444850358

AREA LAVORI PUBBLICI

**ADEGUAMENTO ALLA NORMATIVA ANTINCENDIO E INTERVENTI URGENTI DI MESSA IN SICUREZZA DEGLI EDIFICI PUBBLICI ADIBITI AD USO SCOLASTICO PALESTRA COMUNALE E SCOLASTICA DI TOANO (RE)
CUP: F59I25002200001**



**PROGETTO ESECUTIVO
MESSA IN SICUREZZA DEL PORTICO DI COLLEGAMENTO TRA PALESTRA E SCUOLA**

Il Responsabile del Servizio
Area Lavori Pubblici

Progettista:

Responsabile Unico
del Procedimento:

Collaboratori:

Coordinatore della sicurezza:

REVISIONE		Redatto		Verificato o Validato	
Revis.	Data Revis.	Data	Nome	Data	Nome
0	Maggio '26				
2					

All. n° E.ST.1.04	Data Progetto Giugno 2026	As Built	None File
-----------------------------	------------------------------	----------	-----------